

Nr konc. GD-01-1.6642.4785.2019
PREZYDENT MIASTA LUBLIN
ul. Wieniawska 14, 20-071 Lublin
tel. 81/466 2100, fax 81/466 2101

MAPA ZASADNICZA
SKALA 1:500



Sporządził (a) wydruk: Edyta Polak-Bienko
w: Urzędzie Geodezji

URZĄD MIASTA LUBLIN
WYDZIAŁ GEODEZJI I KATASTRU
20-071 LUBLIN, UL. WIENIAWSKA 14

SYTUACJA 1:500

BUDYNEK MIESZKALNY
LUBLIN UL. LUBARTOWSKA 70
DZ. NR 33/1

REMONT LOKALI MIESZKALNYCH ORAZ
WYMIANA INSTALACJI GAZOWEJ

RYSUNEK AKTUALIZOWANY

data14.06.2023.....


Projektant: INŻ. RYSZARD JABŁOŃSKI

1 ISTNIEJĄCY BUDYNEK NR 70

PRACOWNIA PROJEKTOWA-RYSZARD JABŁOŃSKI W LUBLINIE				
Obiekt	REMONT ELEWACJI FRONTOWEJ, BALKONÓW REMONT LOKALI MIESZKALNYCH ORAZ WYMIANA INSTALACJI GAZOWEJ ROBOTY NIEZREALIZOWANE			Stadium PB
Adres	UL. LUBARTOWSKA 70, LUBLIN			Data 12.2019
Investor	GMINA-MIASTO LUBLIN			
Tytuł rys.	SYTUACJA			
Projektował	ARCH. HOGUSŁAW KRZYŻANOWSKI UPR. NR 23151A/74	SPECJALNOŚĆ ARCHITEKTONICZNA		Skala 1:500
Opracował	INŻ. RYSZARD JABŁOŃSKI UPR. NR 2611/LB/85	SPECJALNOŚĆ KONSTRUKCYJNO - BUDOWLANA		Nr rys. 1
Sprawdził	MGR INŻ. ARCH. MAREK MIŻAK UPR. NR 2331/LB/64	SPECJALNOŚĆ ARCHITEKTONICZNA		

RYS O.


RE MONT

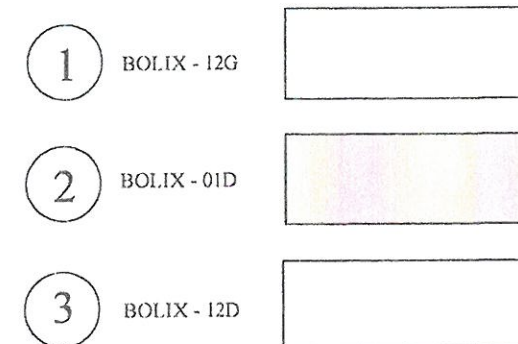

OKNA, DRZWI - KOLOR CIEMNY BRĄZ

URZĄD MIASTA LUBLIN
i Miejskiego Konsulatów Żalżytków
ul. Złota 2
20-112 Lublin
ZŁOŻENIE
do pismu / ~~innych~~ /
organu / ~~innych~~ /
z dnia 16.11.2022

up. Prezydenta Miasta Lublin
LUBSKI KONSERWATOR ZABYTKÓW
Hubert Mach

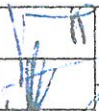PRACOWNIA PROJEKTOWA-RYSZARD JABLONSKI W LUBLINIE				
Objekt	REMONT TYNKÓW ELEWACJI, KOLORYSTYKA, REMONT WEJŚĆ DO SIENI. <i>REMONT ELEW. FRONTOWEJ, BALKONÓW REBASTY WIEŻE FAJLOWANE</i>			Skala PW
Adres	UL. LUBARTOWSKA 70, LUBLIN			Data
Investor	GMINA-MIASTO LUBLIN			10. 202
Tytuł rys.	ELEWACJA FRONTOWA - KOLORYSTYKA <i>REMONT</i>			
Projektował	ARCH. BOGUSŁAW KRZYŻANOWSKI UPR. NR 2315/LB/74	SPECIALNOŚĆ ARCHITEKTONICZNA		
Opracował	INŻ. RYSZARD JABLONSKI UPR. NR 261/LB/85	SPECIALNOŚĆ KONSTRUKCYJNO - BUDOWLANA		
Sprawdził	MGR INŻ. ARCH. MAREK MIZAK UPR. NR 2331/LB/64	SPECIALNOŚĆ ARCHITEKTONICZNA		
			Skala 1:75	Nr rys. 23

ISTN. SZAFKA GAZOWA

ISTN. COKÓŁ Z TYNKU ZMYWANEGO
ODNOWIĆ W KOLORZE NATURALNYM
(SZARYM)

RYSUNEK AKTUALIZOWANY
data 14.06.2023
ZMIANY NAJGŁÓWNE
W KOLORZ CZERWONYM
Projektant: WZ. RYSZARD MARIK

REMONT TYNKÓW W/G OPISU TECHNICZNEGO
MAŁOWANIE TYNKÓW FARBĄ SILIKONOWĄ

RMS 1


BALKON - KONSTRUKCJA SZT. 3 1:20

RYSEK AKTUALIZOWANY


14.06.2023

Int. INŻ. RYSZARD JABŁOŃSKI


RZUT

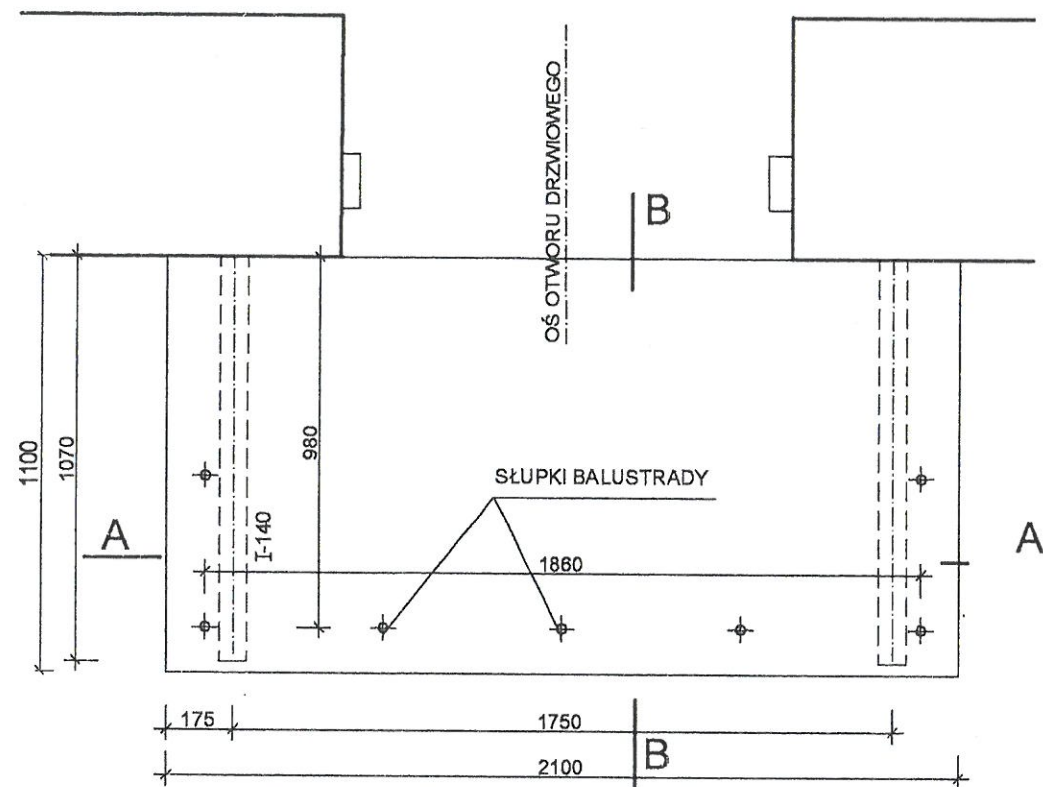




B - B

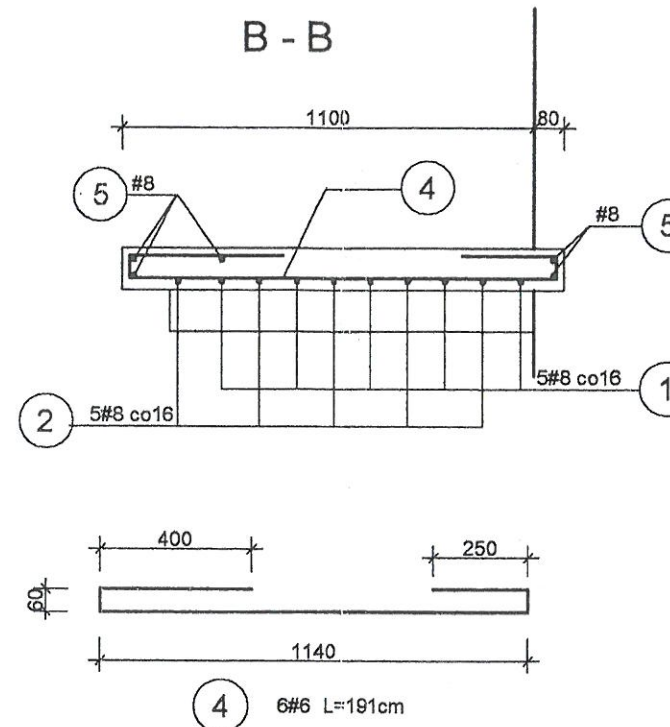

ZAKOTWIENIE BELEK BALKONOWYCH

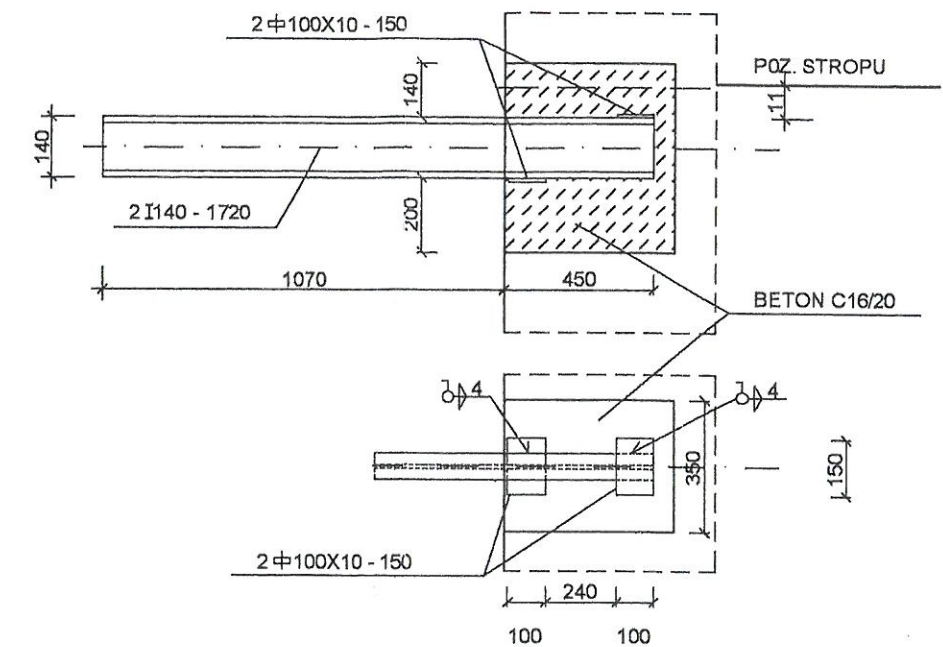

A - A

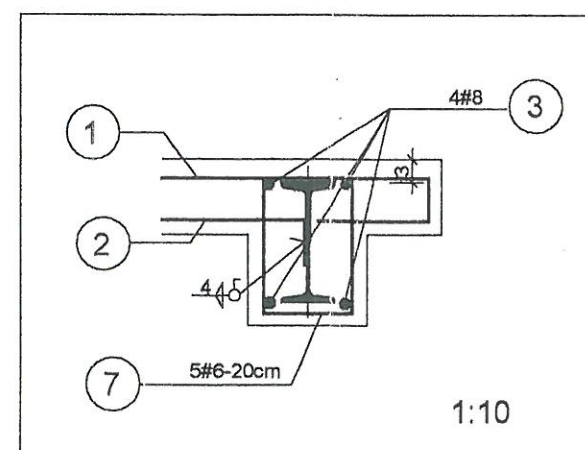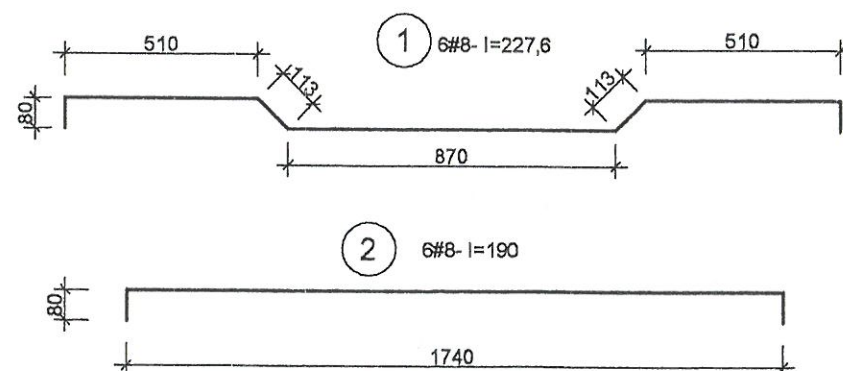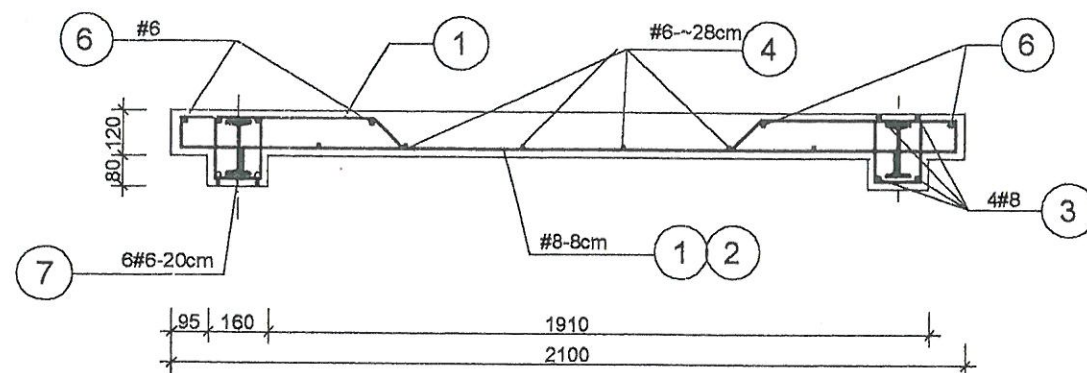

BETON C25/30 (ARCHITEKTONICZNY)

STAL ZBROJENIOWA A-III, RB400W

STAL PROFILOWA S235JR

OTULINY ZBROJENIA C=20mm

URZĄD MIASTA LUBLIN




Wydział Architektury i Budownictwa
20-071 Lublin, ul. Wieniawska 14

PRACOWNIA PROJEKTOWA-RYSZARD JABŁOŃSKI W LUBLINIE				
Obiekt	REMONT ELEWACJI FRONTOWEJ, BALKONÓW REMONT LOKALI MIESZKALNYCH NR 25, 26, 29- ROBOTY NIEZREALIZOWANE			Stadium PBW
Adres	UL. LUBARTOWSKA 70, LUBLIN			Data 12. 2019
Inwestor	GMINA- MIASTO LUBLIN			
Tytuł rys.	BALKON - KONSTRUKCJA			
Projektował	INŻ. RYSZARD JABŁOŃSKI UPR. NR 2611/LB/85	SPECJALNOŚĆ KONSTRUKCYJNO - BUDOWLANA		Skala 1:20
Opracował	INŻ. RYSZARD JABŁOŃSKI UPR. NR 2611/LB/85			Nr rys. 15
Sprawdził	MGR INŻ. TADEUSZ MAŁEK Upr. nr St-586/81	SPECJALNOŚĆ KONSTRUKCYJNO - BUDOWLANA		

R45.2.

5!

BALUSTRADA BALKONU SZT. 2, POSADZKA 1:20

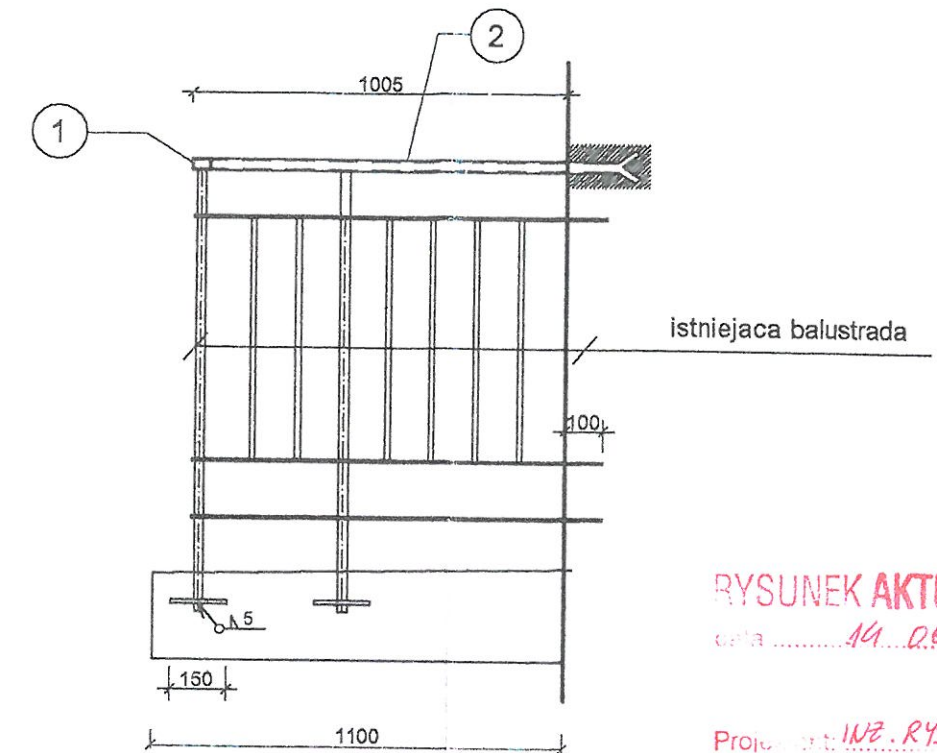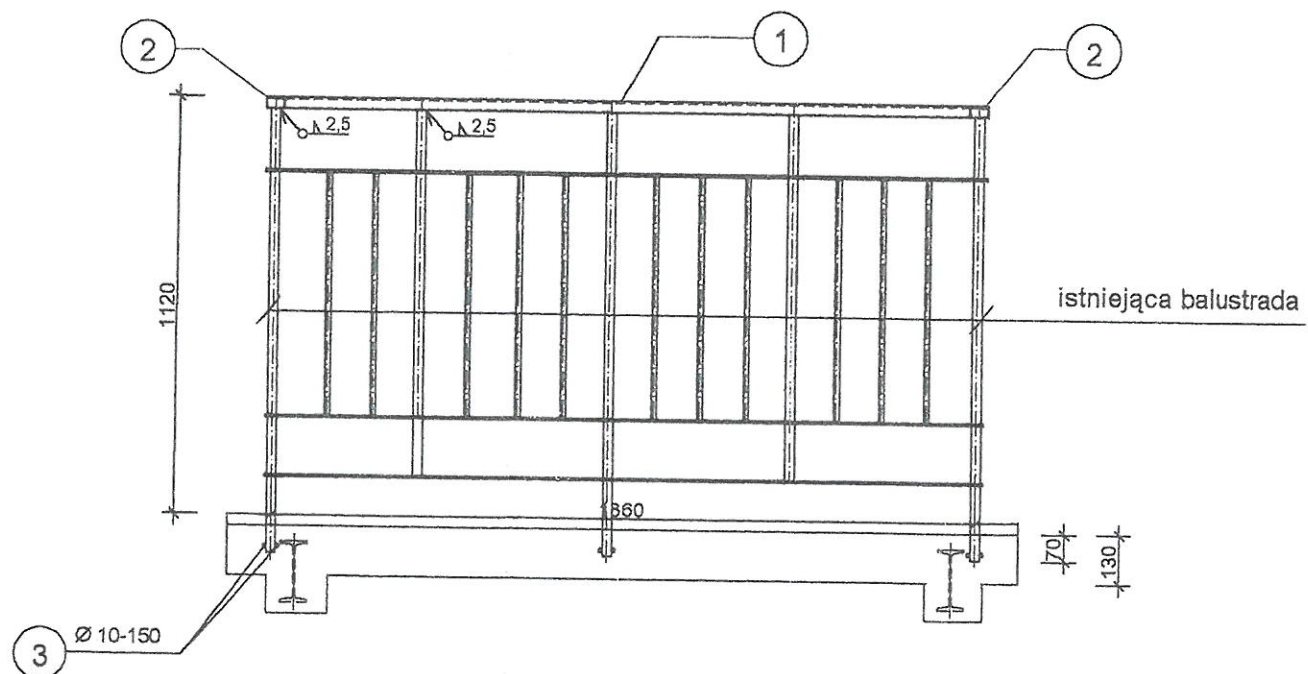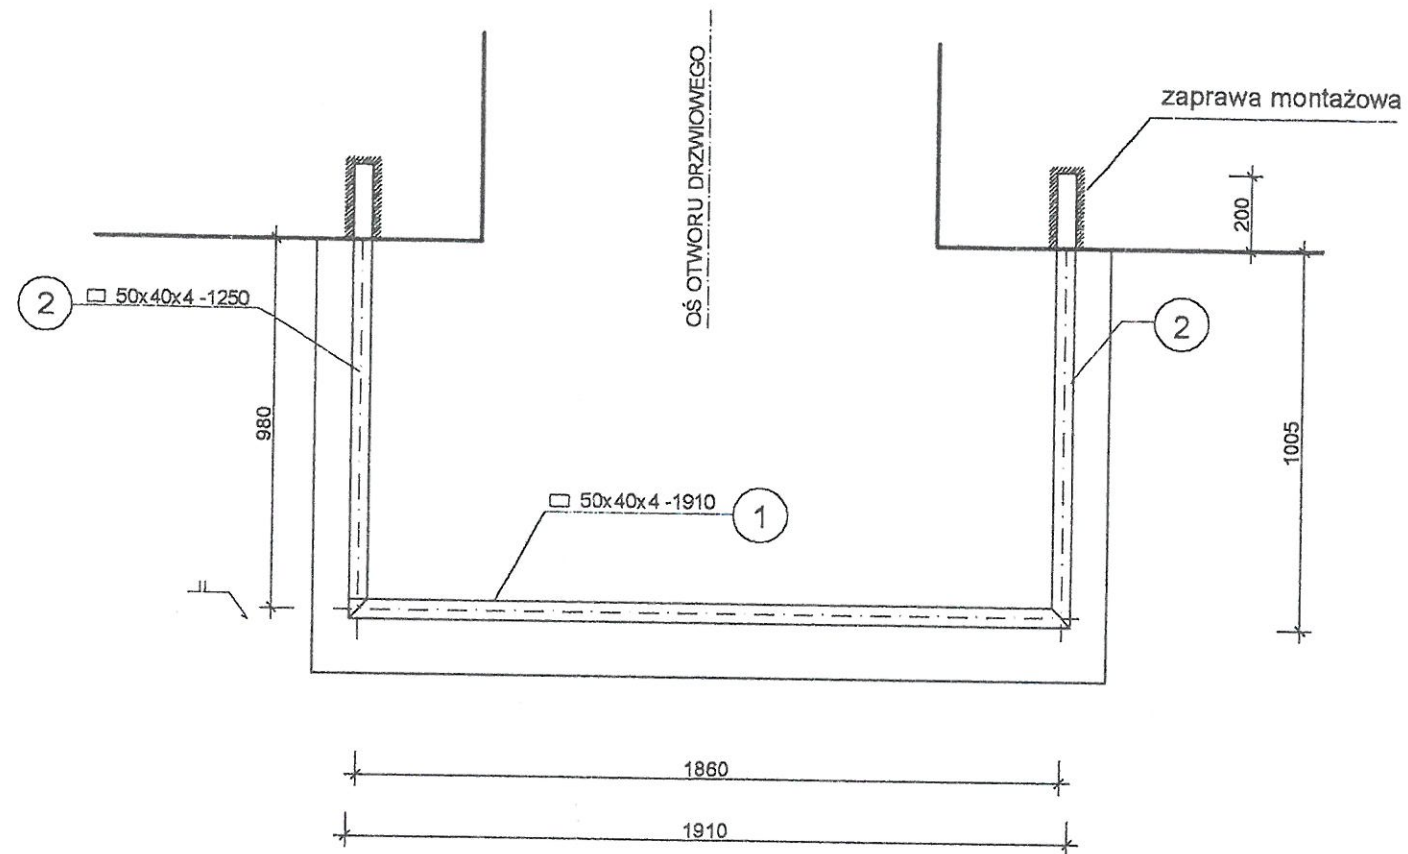

RYSUNEK AKTUALIZOWANY

Data 14.06.2023

Projekt: INŻ. RYSZARD JABŁOŃSKI

GRES MROZOOPORNY
ZAPRAWA WODOSZCZELNA
WARSKA SPADKOWA 1,5%
PŁYTA ŻELBETOWA

SIATKA 10X10cm. Ø4,5.
NA OBWODZIE PŁYTY

BL. GR. 0,6mm- OCYNK.

URZĄD MIASTA LUBLIN
Wydział Architektury i Budownictwa
20-071 Lublin, ul. Wieniawska 14

STAL PROFIL. S235JR
ELEKTRODY ER-146

PRACOWNIA PROJEKTOWA-RYSZARD JABŁOŃSKI W LUBLINIE				
Obiekt	REMONT ELEWACJI FRONTOWEJ, BALKONÓW REMONT LOKALI MIESZKALNYCH ROBOTY NIEZREALIZOWANE			Stadium PBW
Adres	UL. LUBARTOWSKA 70, LUBLIN			Data 11. 2018
Inwestor	GMINA-MIASTO LUBLIN			
Tytuł rys.	BALUSTRADA BALKONU			
Projektował	INŻ. RYSZARD JABŁOŃSKI UPR. NR 2611/LB/85	SPECJALNOŚĆ KONSTRUKCYJNO - BUDOWLANA		Skala 1:20
Opracował	INŻ. RYSZARD JABŁOŃSKI UPR. NR 2611/LB/85			Nr rys. 16
Sprawdził	MGR INŻ. TADEUSZ MAŁEK Upr. nr St-586/81	SPECJALNOŚĆ KONSTRUKCYJNO - BUDOWLANA		